



СОВЕТ ДЕПУТАТОВ МУНИЦИПАЛЬНОГО ОКРУГА СЕВЕРНОЕ ТУШИНО

РЕШЕНИЕ

12 ноября 2019 г. № 72

О согласовании установки ограждающего устройства (откатного шлагбаума) на придомовой территории многоквартирного дома, расположенного по адресу: ул. Героев Панфиловцев, д.5

В соответствии с пунктом 5 части 2 статьи 1 Закона города Москвы от 11 июля 2012 г. № 39 «О наделении органов местного самоуправления муниципальных округов в городе Москве отдельными полномочиями города Москвы», постановлением Правительства Москвы от 2 июля 2013 г. № 428-ПП «О порядке установки ограждений на придомовых территориях в городе Москве», рассмотрев обращение Поляниной О.А., уполномоченного лица на представление интересов собственников помещений, и протокол общего собрания собственников помещений в многоквартирном доме об установке ограждающего устройства на придомовой территории многоквартирного дома по адресу: ул. Героев Панфиловцев, д.5, учитывая решение комиссии Совета депутатов по развитию муниципального округа Северное Тушино и оказанию социальной поддержки населению (протокол от 11.11.2019 № 7),

СОВЕТ ДЕПУТАТОВ РЕШИЛ:

1. Согласовать установку ограждающего устройства (откатного шлагбаума) на придомовой территории многоквартирного дома, расположенного по адресу: ул. Героев Панфиловцев, д.5, согласно прилагаемому проекту (приложение).

2. Направить настоящее решение в Департамент территориальных органов исполнительной власти города Москвы, Поляниной О.А., уполномоченному лицу на представление интересов собственников помещений в многоквартирном доме по вопросам, связанным с установкой ограждающих устройств и их демонтажем, управу района Северное Тушино города Москвы.

3. Опубликовать настоящее решение в бюллетене «Московский муниципальный вестник» и разместить на официальном сайте муниципального округа Северное Тушино www.stushino.ru в информационно-телекоммуникационной сети «Интернет».

4. Контроль за выполнением настоящего решения возложить на главу муниципального округа Северное Тушино Кружкова А.А.

Приложение
к решению Совета депутатов
муниципального округа
Северное Тушино
от 12 ноября 2019 г. № 72

ПРИЛОЖЕНИЕ 1

Наименование объекта благоустройства:
Адрес объекта: ул. Героев Панфиловцев, 5
Исполнитель: Таранов Г.В.
План проверил: Таранов Г.В.
Дата составления: 18.12.2019г.

ИНВЕНТАРИЗАЦИОННЫЙ ПЛАН
Исполнительная съемка М 1:500
(на момент кадастра объекта благоустройства в эксплуатацию или оставлении нагосрда)

ООО "Навита" генеральный директор
Таранов Г.В.




"Согласовано": *Handwritten signature*

Балансодержатель (землепользователь)
объекта

Экспликация объекта благоустройства (ка.м).

1. ОБЩАЯ ПЛОЩАДЬ КАДАСТРОВАЕМОЙ ТЕРРИТОРИИ в том числе:	5013
2. ПЛОЩАДЬ ЗАСТРОЙКИ:	754
3. ПЛОЩАДЬ ПРОЕЗДОВ:	1143
4. ПЛОЩАДЬ ТРОТУАРОВ:	561
5. ПЛОЩАДЬ ДОРОЖЕК:	42
6. ПЛОЩАДЬ ОТМОСТОК:	102
7. ПЛОЩАДЬ ОТКЛОНЕННЫХ УЧАСТКОВ:	1624
в том числе, вступных:	-
8. ПЛОЩАДЬ ВОДНЫХ ПОВЕРХНОСТЕЙ:	-
9. ПЛОЩАДЬ ПЛОСКОСТНЫХ СООРУЖЕНИЙ (объекты):	579
в том числе:	
а) детские площадки:	101
б) площадки типа 0 отдыха:	-
в) спортивные площадки:	-
г) спортивные автодорожки:	461
д) площадки временного размещения гаражей и металлических устоев:	-
е) хозяйственные площадки:	-
ж) площадки для выгула домашних животных:	-
з) площадки для мусороборитов:	17
10. ТРУБОВЫЕ ПОКРЫТИЯ:	-
11. ПРОЧЕЕ ТЕРРИТОРИИ:	-

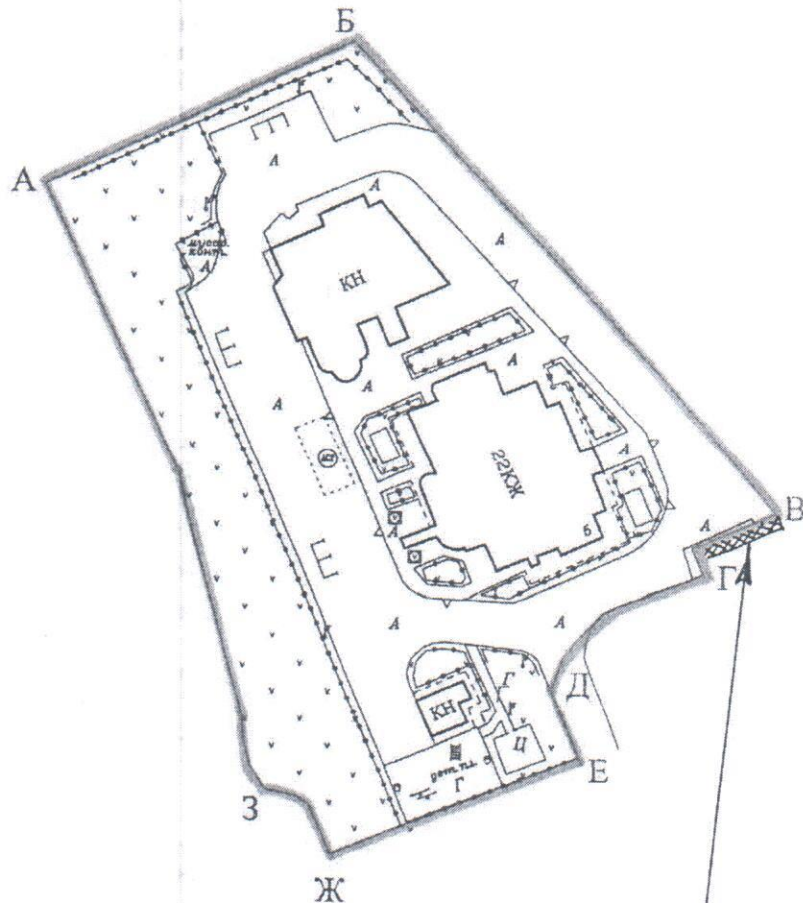

МЕСТО установки шлагбаума